


# 建设工程规划核实批前公示

## 建设工程规划附图

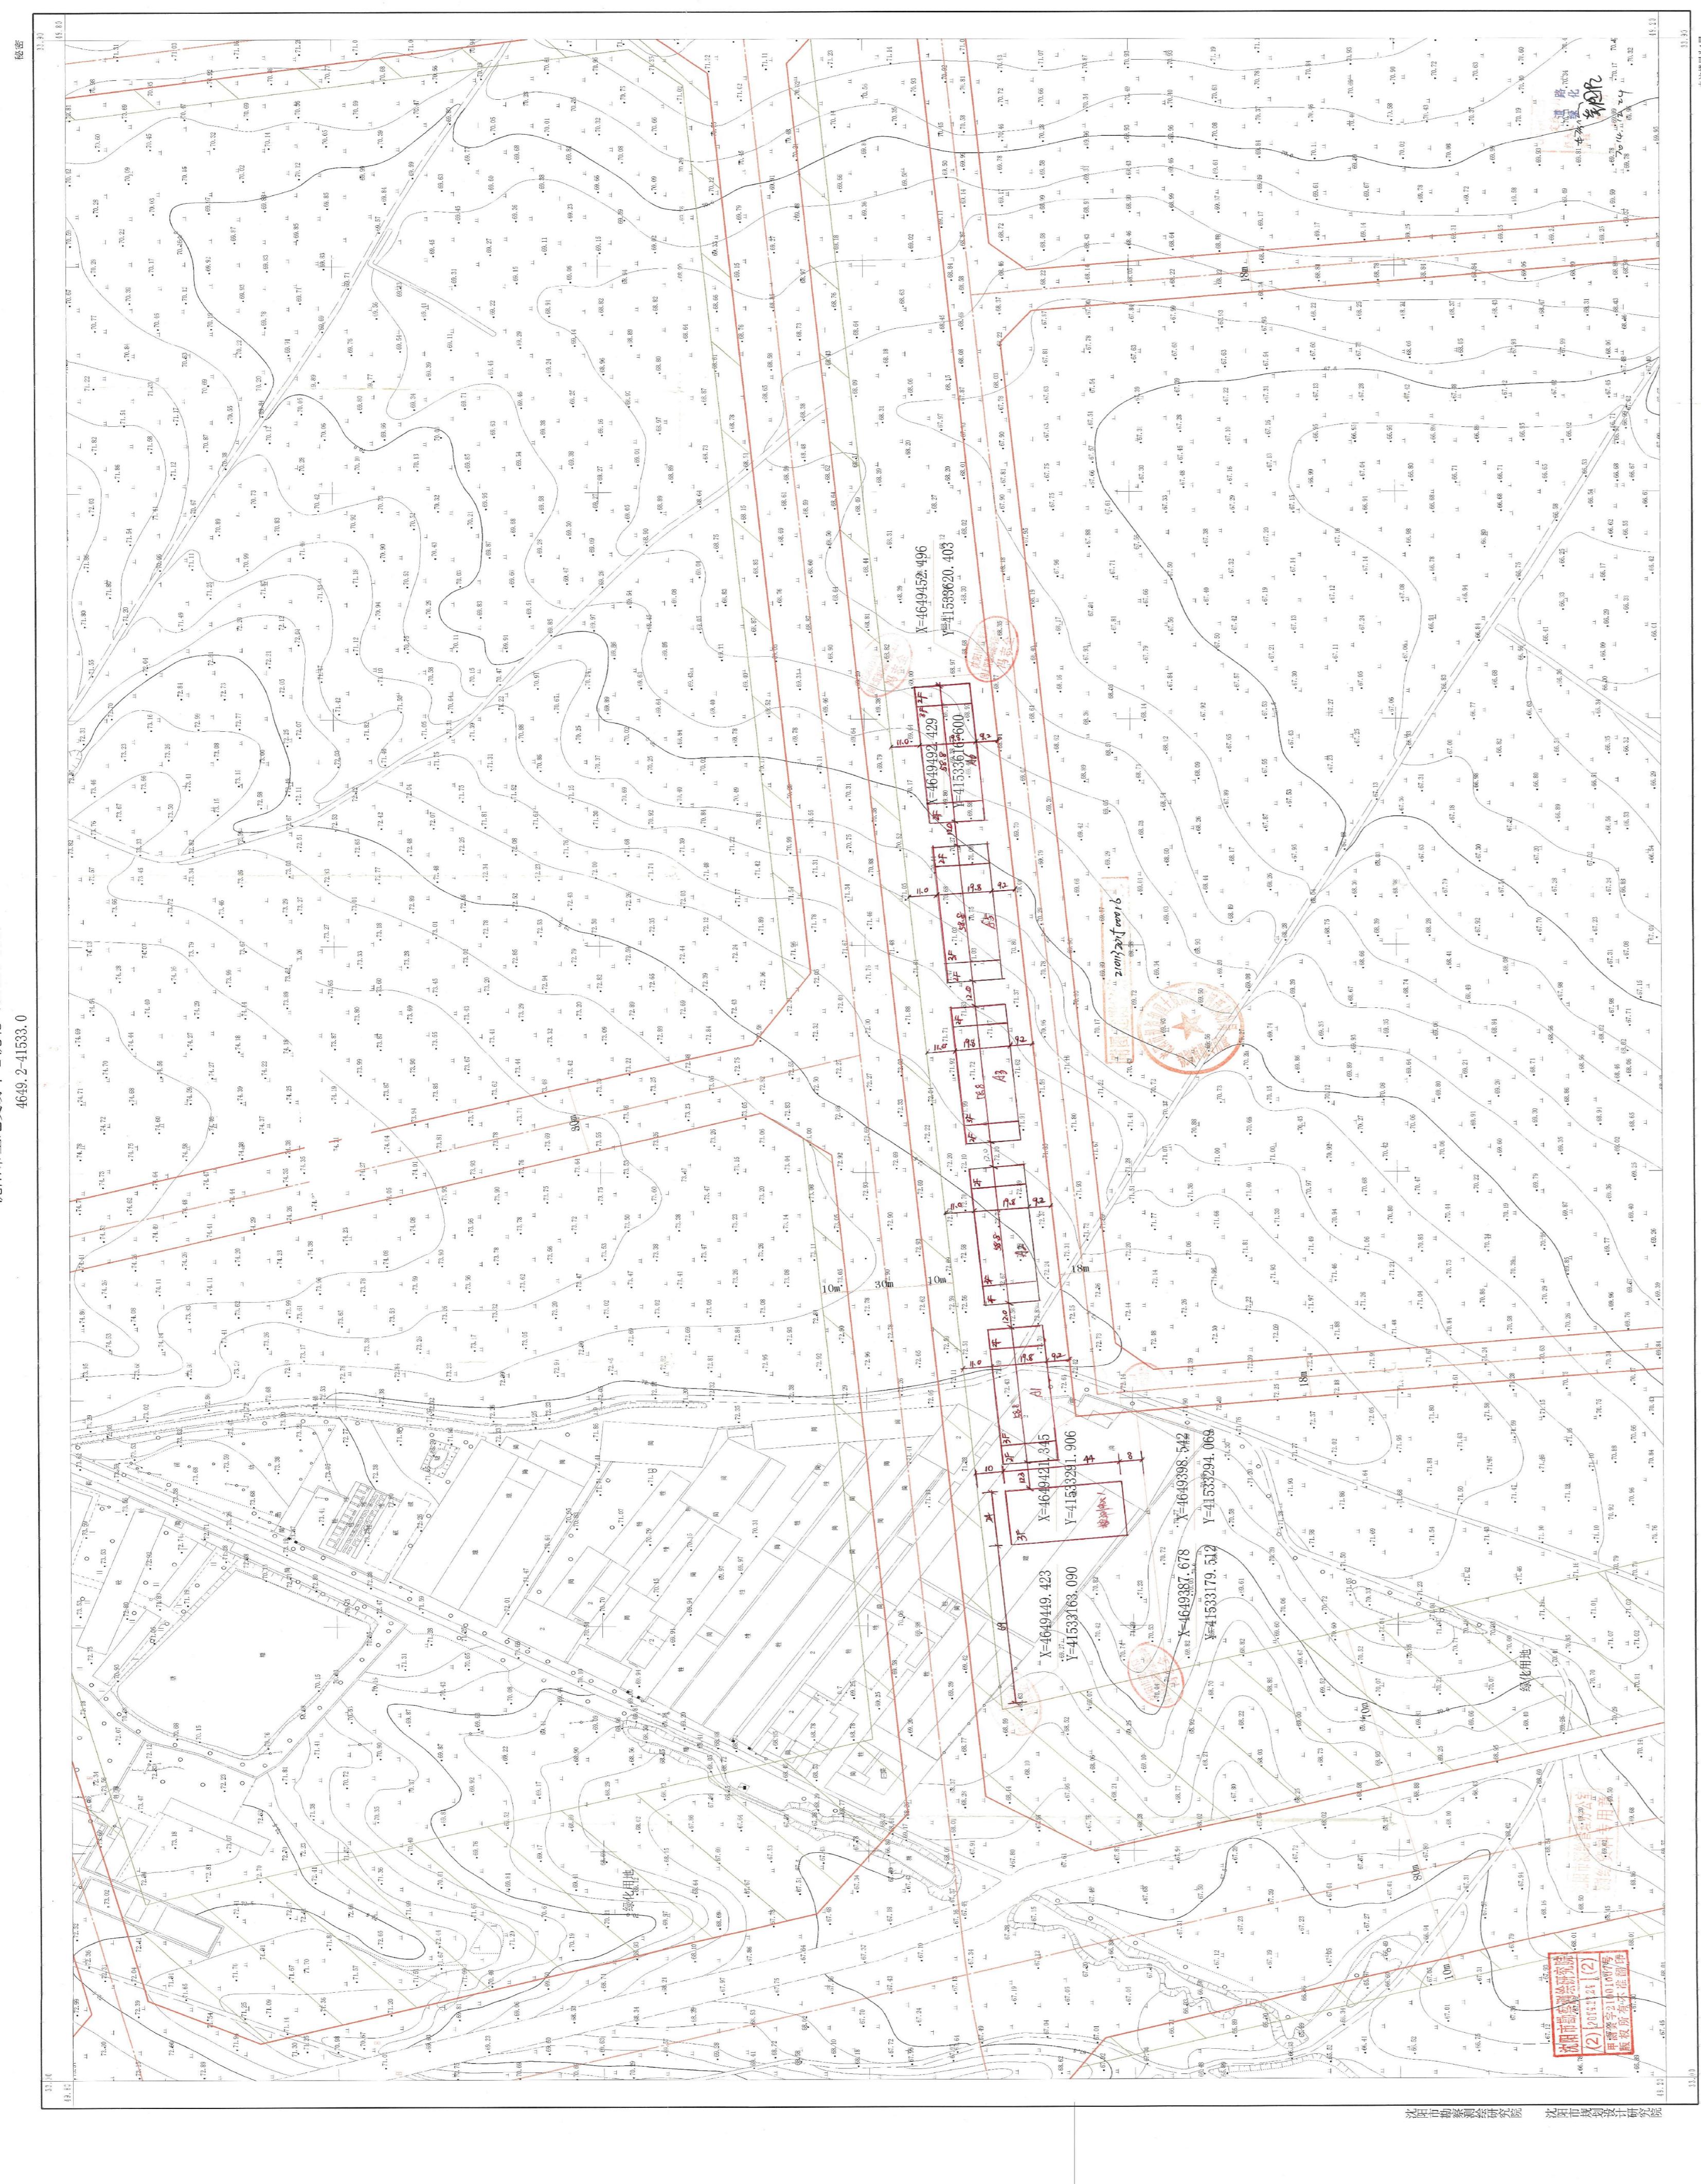

## 公示信息

### 沈阳太平洋实业有限公司位于沈阳市沈北新区七星大街61号的沈阳太平洋工业城项目A3规划核实批前公示

沈阳太平洋实业有限公司位于沈阳市沈北新区七星大街61号的沈阳太平洋工业城项目A3，现已建设竣工，详见规划竣工图，申请办理规划核实，现予以公示并公开征求意见。

1、公示及收集意见日期：2025年9月4日-2025年9月12日（7个工作日）

2、利害关系人可在公示有效期内通过以下途径咨询或提出意见：

咨询电话：审批部门：沈阳市自然资源局沈北分局，024-88085620

建设单位：沈阳太平洋实业有限公司，13230919902

设计单位：辽宁省城乡建设规划设计院有限责任公司，13998121278

信函请邮寄至：沈阳市沈北新区天乾湖街16号沈北新区政务服务大厅规划窗口（以邮戳日期为准）。

电子邮箱：[shbsp-zrzyj@shenyang.gov.cn](mailto:shbsp-zrzyj@shenyang.gov.cn)

3、反馈意见请注明联系人真实姓名、电话、地址等信息；如因信息不完整或不真实导致无法核对相关情况的，视为无效意见。

4、本方案涉及的利害关系人依法享有听证权，如需听证请在公示期内提出申请。逾期未申请视为放弃上述权利。

沈阳市自然资源局沈北分局

2025年9月4日

## 建设工程规划核实竣工图

