

沈阳市建设工程规划核实批前公示

效果图



沈阳东实家具有限公司位于沈阳市于洪区沙岭路173号的5#6#7#厂房（7#）项目规划核实批前公示

沈阳东实家具有限公司位于沈阳市于洪区沙岭路173号的5#6#7#厂房项目，规划用地性质为一类工业用地，面积为27774.09平方米。现建设单位申请办理该项目7#厂房建设工程规划验收，7#厂房外立面颜色、东侧外形和门窗位置有所调整，具体详见现场照片与审批效果图对比。现予以公示并公开征求意见。

现场照片

东面



南面



西面



北面



1、公示及收集意见日期：2023年12月05日--2023年12月13日（7个工作日）

2、利害关系人可在公示有效期内通过以下途径咨询或提出意见：

①咨询电话：审批部门：沈阳市自然资源局于洪分局，024-25311043；

建设单位：沈阳东实家具有限公司，024-89369888；

②信函请邮寄至：沈阳市于洪区沈大路63号自然资源局于洪分局。

③电子邮箱：


yhfjispk-zrzyj@shenyang.gov.cn。

3、反馈意见请注明联系人真实姓名、电话、地址等信息；如因信息不完整或不真实导致无法核对相关情况的，视为无效意见。

4、本方案涉及的利害关系人依法享有听证权，如需听证请在公示期内提出申请。

沈阳市自然资源局于洪分局
2023年12月05日

建筑工程规划核实竣工图

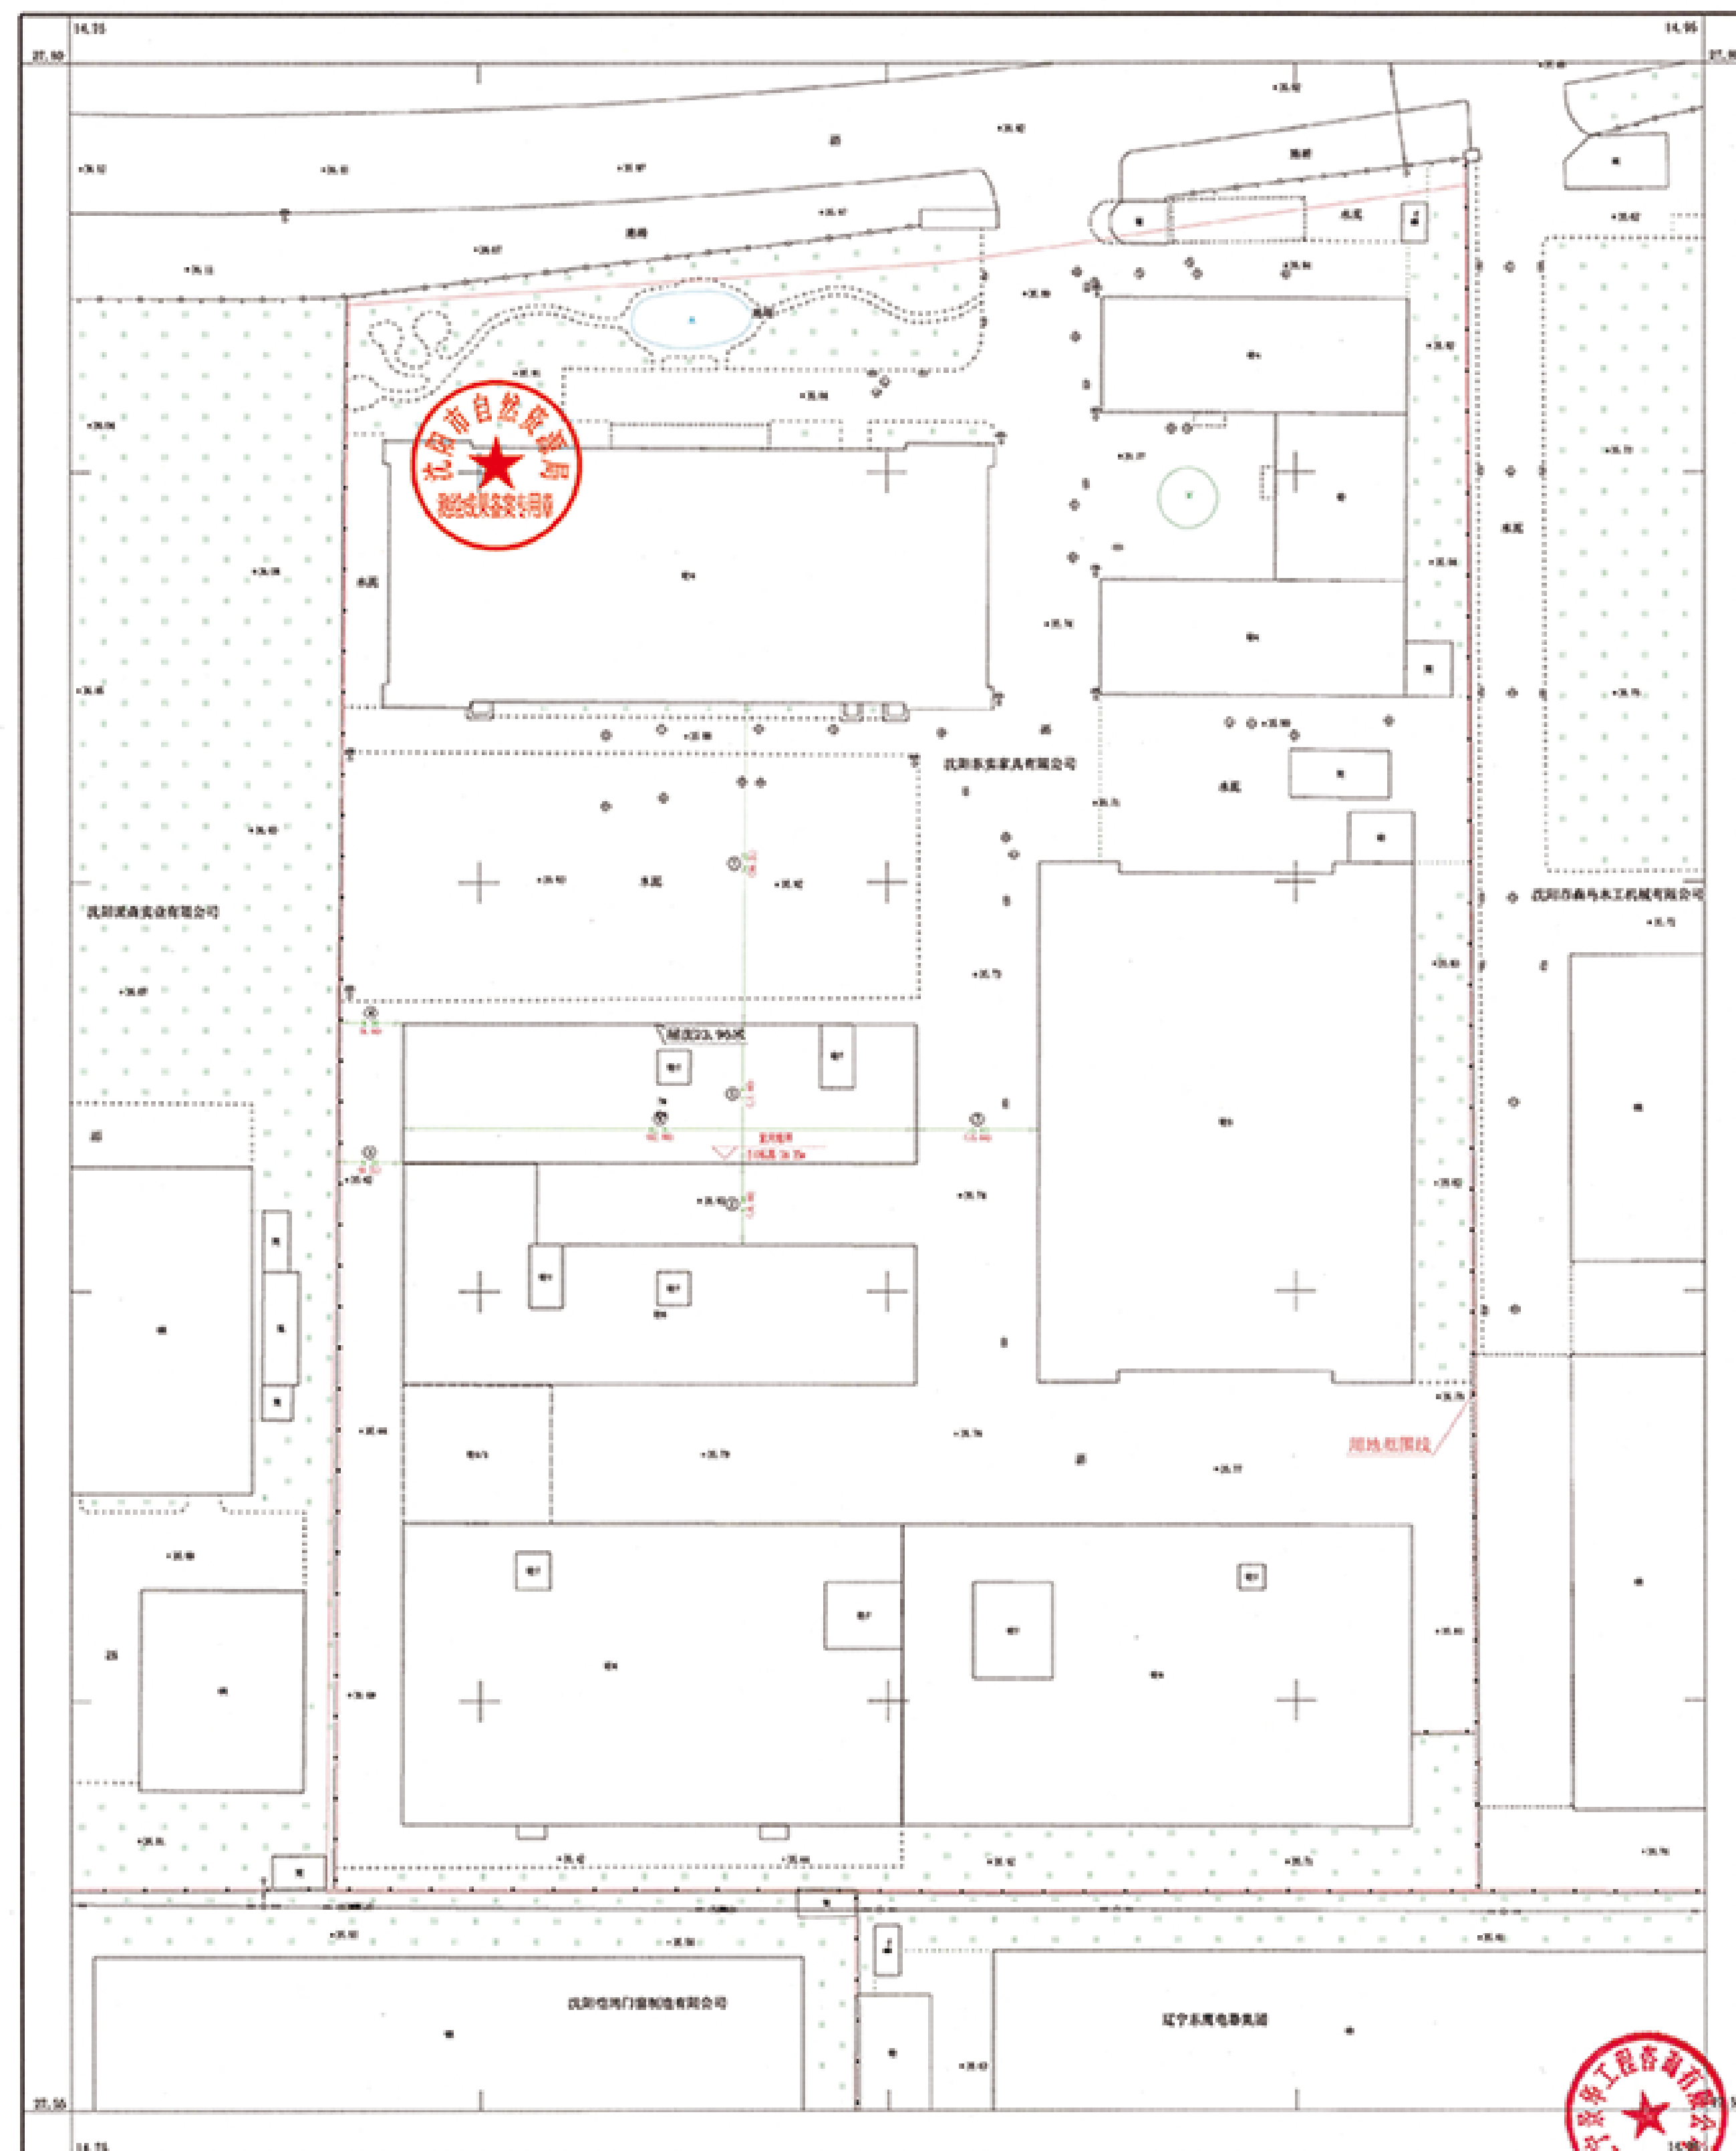

2000国家大地坐标系。
1985国家高程基准。
绘图日期：2023年4月10日

1:500

