



中国医科大学附属盛京医院国家儿童区域医疗中心项目规划核实确认前公示

建设工程规划许可证附图

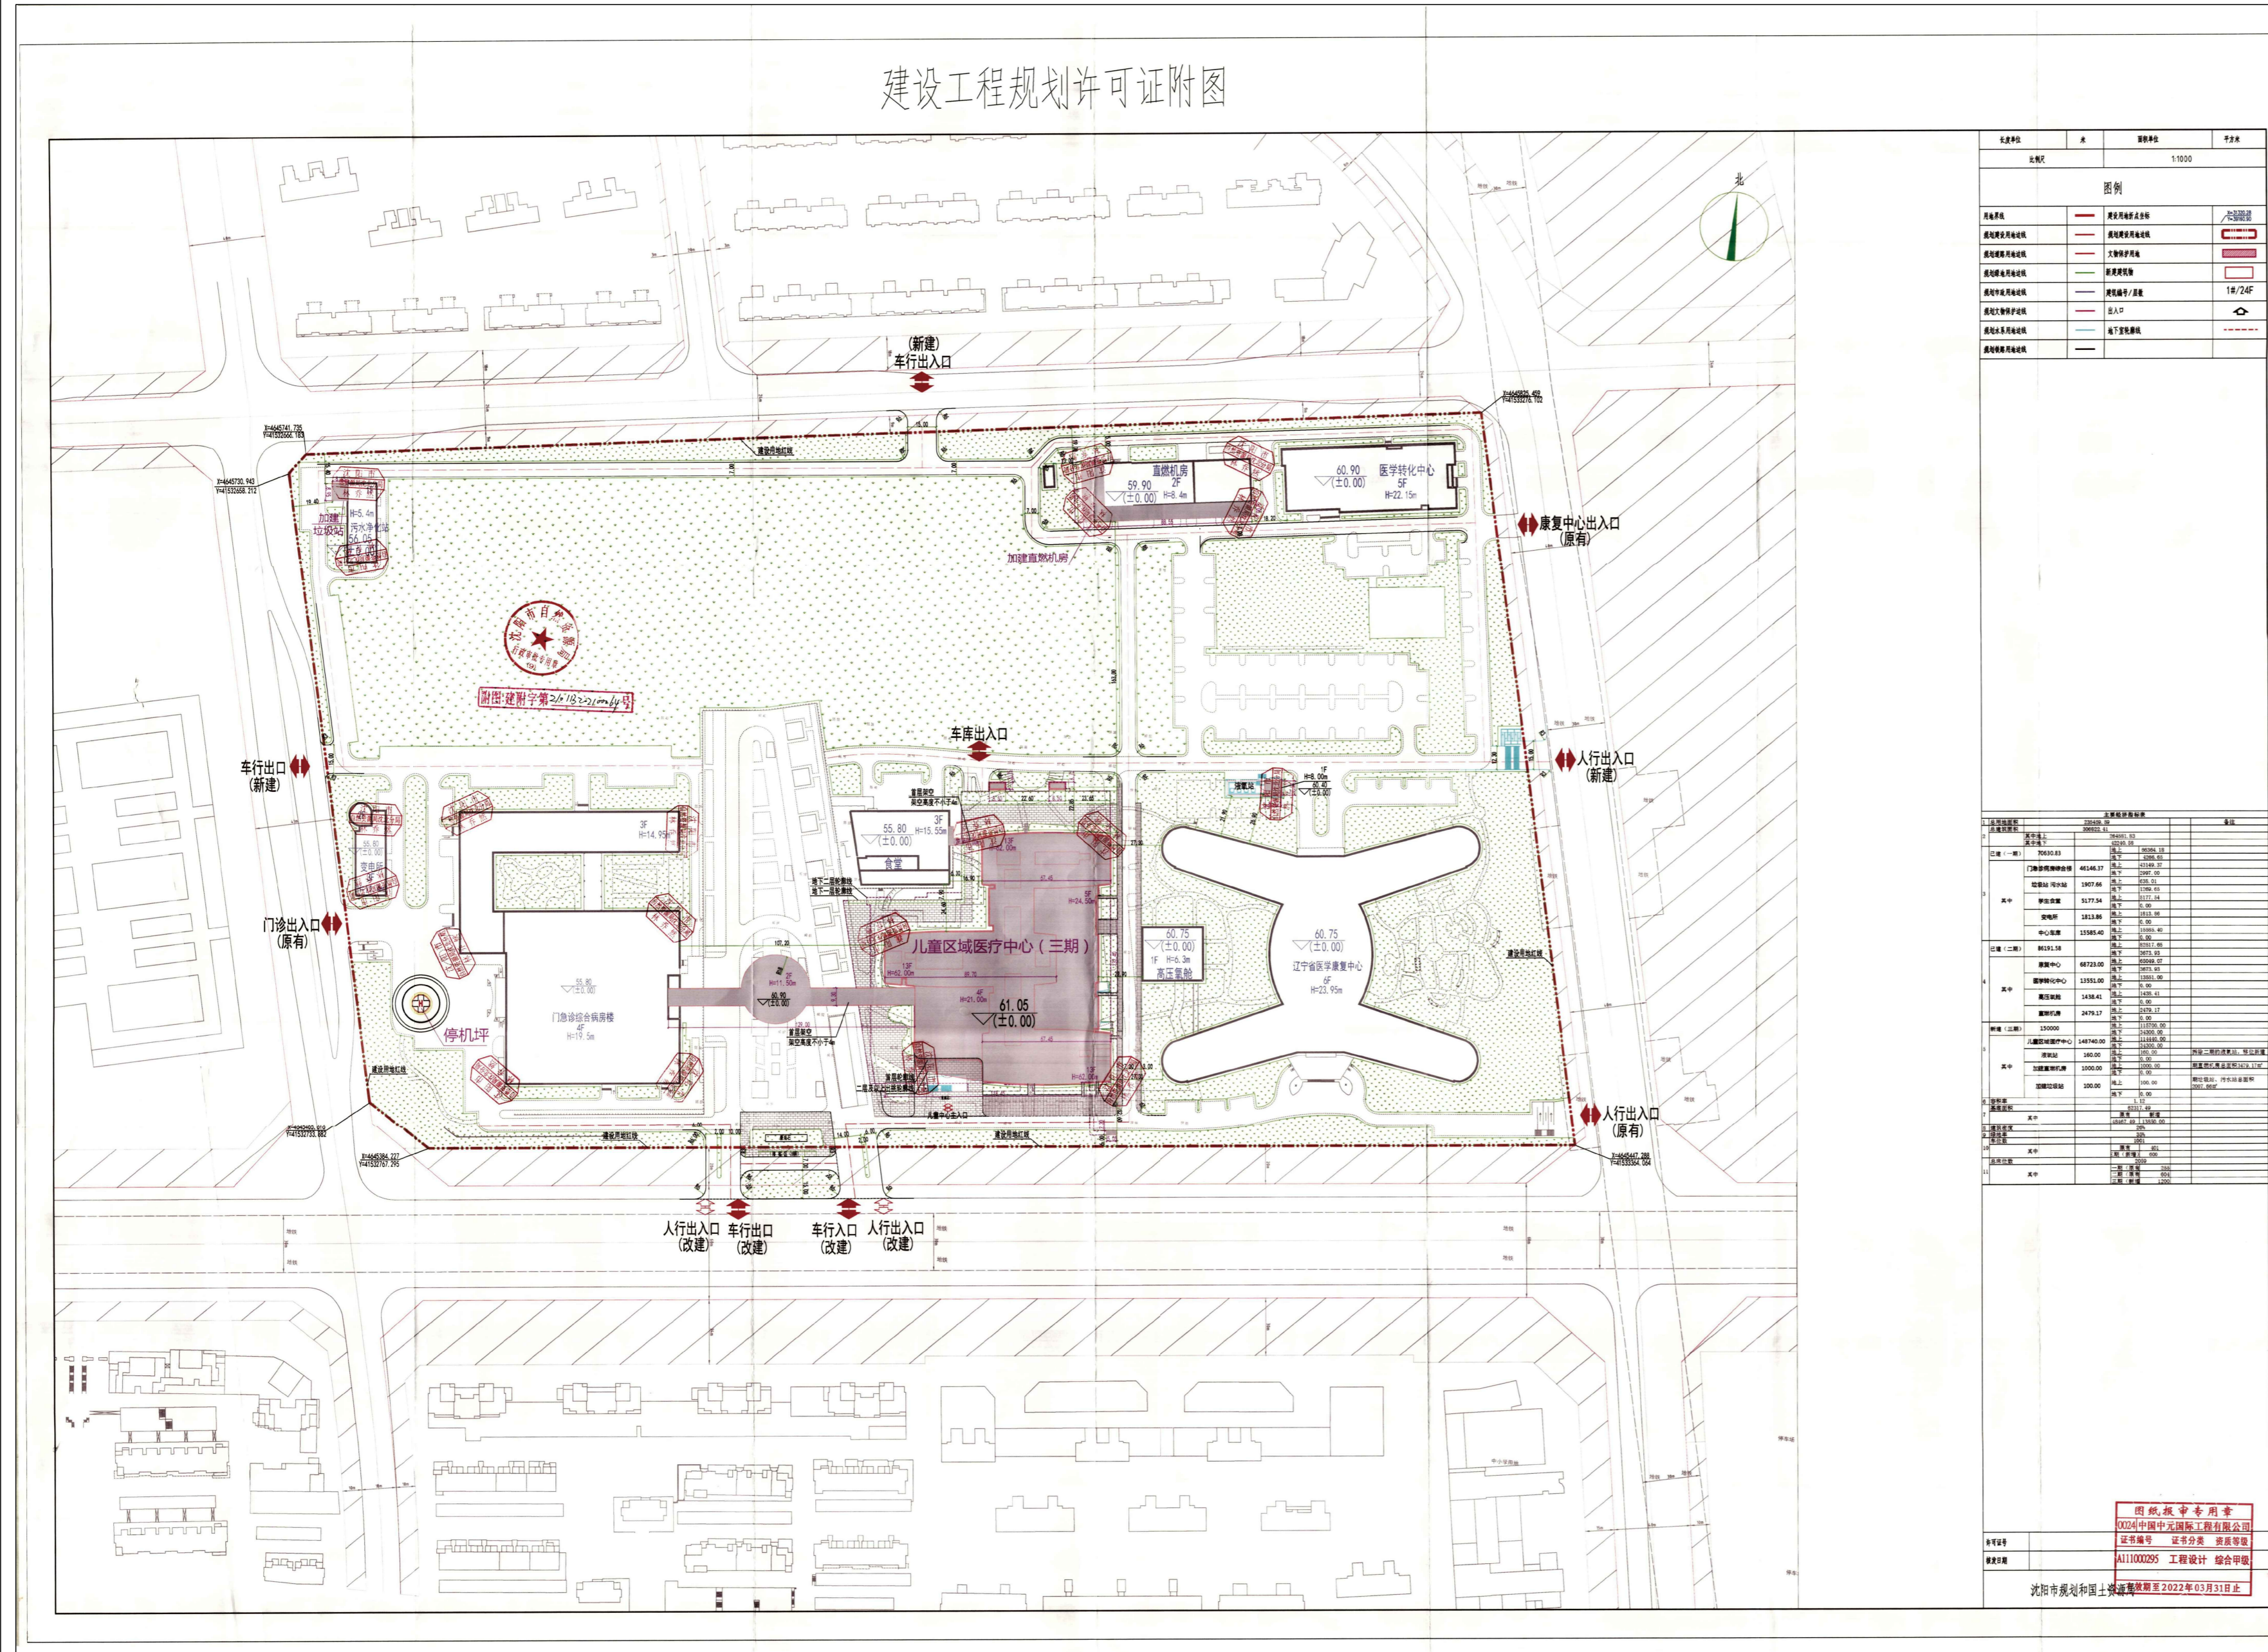

建设工程规划核实竣工图

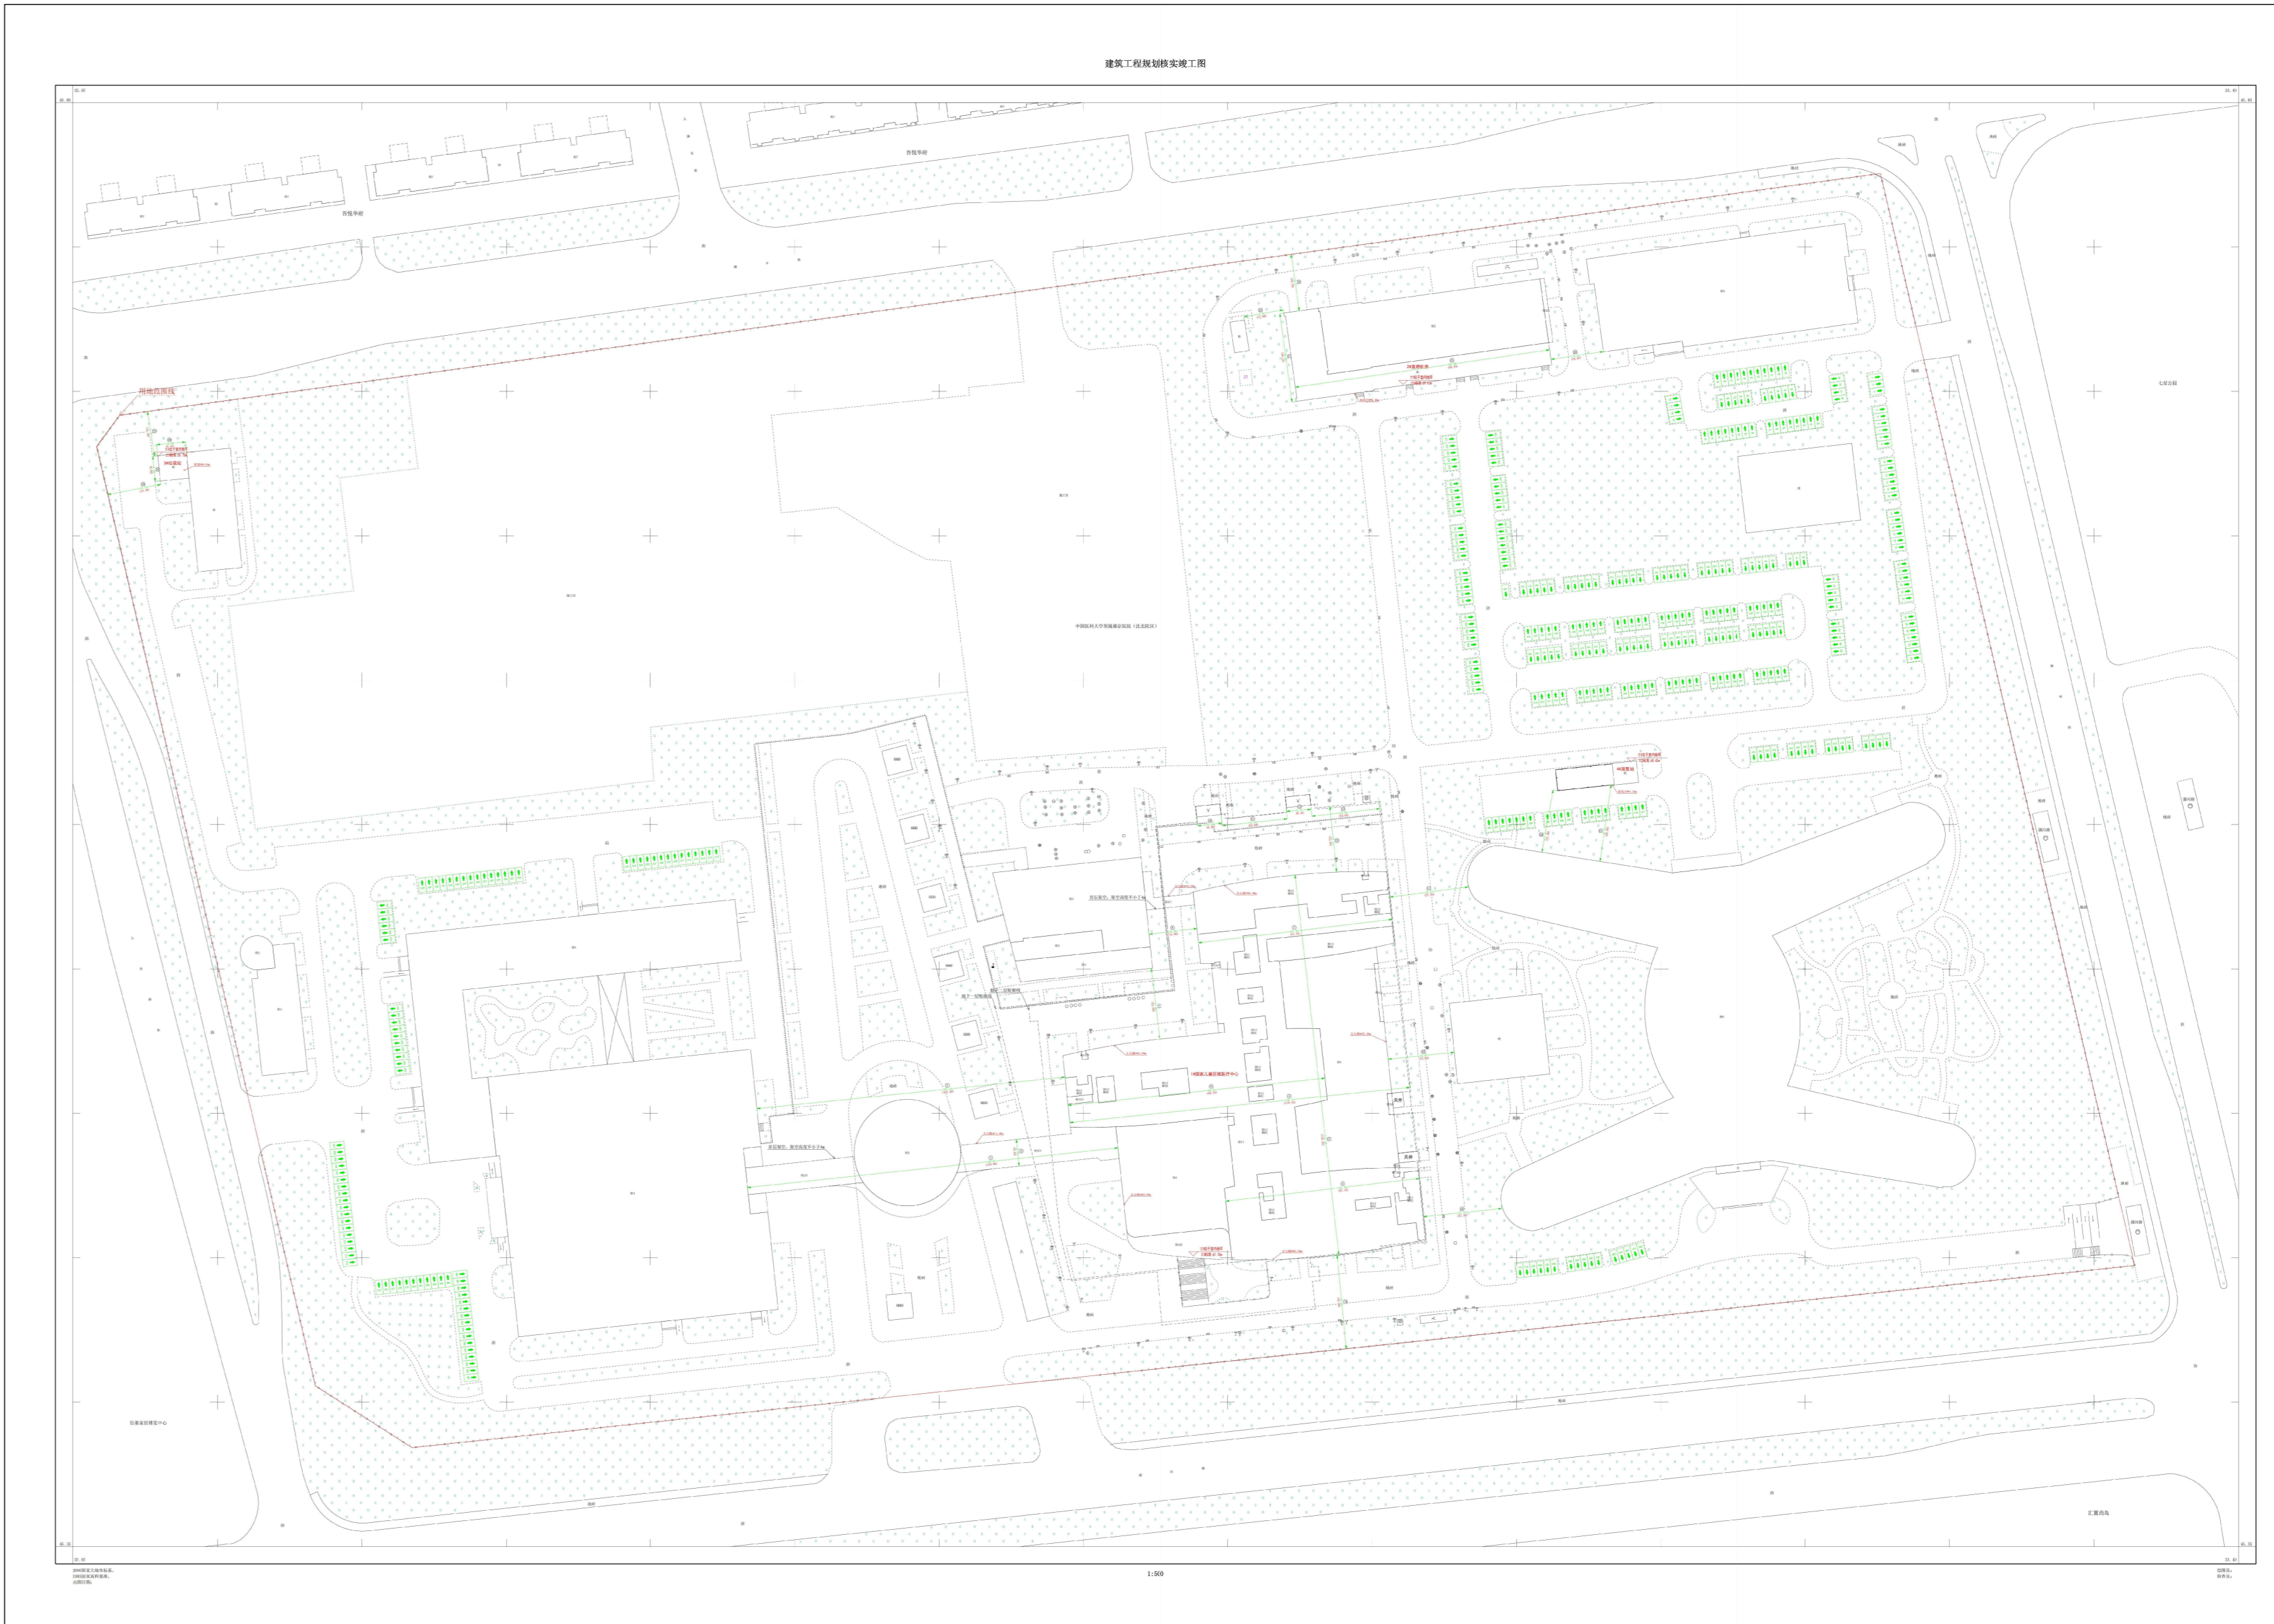

中国医科大学附属盛京医院位于沈阳市沈北新区蒲河大道16号中国医科大学附属盛京医院国家儿童区域医疗中心项目规划核实确认前公示

1、中国医科大学附属盛京医院位于沈阳市沈北新区蒲河大道16号的中国医科大学附属盛京医院国家儿童区域医疗中心项目工程，现已建设竣工，申请办理规划核实。根据辽宁经纬测绘规划建设股份有限公司提供的《沈阳市建筑工程规划核实测量报告》，园区共4栋单体建筑，项目实测总建筑密度为5.96%；其中2#直燃机房：（1）实测长度为88.90米，规划长度为88.55米；（2）实测宽度为30.90米，规划宽度为30.25米。3#垃圾站：（1）实测长度为10.00米，规划长度为8.45米；（2）实测西侧退线距离为18.75米，规划西侧退线距离为19.40米；（3）实测宽度为8.80米，规划宽度为8.95米；（4）实测北侧退线距离为15.67米，规划北侧退线距离为15.40米；（5）实测高度为5.84米，规划高度为5.40米。4#液氧站：（1）实测高度为7.32米，规划高度为8.00米；（2）实测无储罐区轻质顶棚，规划有储罐区轻质顶棚。其中轮廓线、建筑立面详见规划核实竣工图及现场照片，现予以公示并公开征求意见。公示及收集意见日期：2026年6月17日-2026年6月26号（7个工作日）。

2、利害关系人可在公示有效期内通过以下途径咨询或提出意见：

- ①咨询电话：审批部门：沈阳市自然资源局沈北分局，024-88085620
建设单位：中国医科大学附属盛京医院，024-96615-15331
测绘单位：辽宁经纬测绘规划建设股份有限公司，15940326769
- ②信函请邮寄至：沈阳市沈北新区天乾湖16号沈阳市沈北新区政务服务中心规划窗口（以邮戳日期为准）
- ③电子邮箱：shbsp-zrzyj@shenyang.gov.cn。

3、反馈意见请注明联系人真实姓名、电话、地址等信息；如因信息不完整或不真实导致无法核对相关情况的，视为无效意见。本方案涉及的利害关系人依法享有陈述、申辩以及申请听证等权利。

沈阳市自然资源局沈北分局
2026年6月17日

液氧站效果图



液氧站实测图

