


建设工程规划核实批前公示

建设工程规划附图

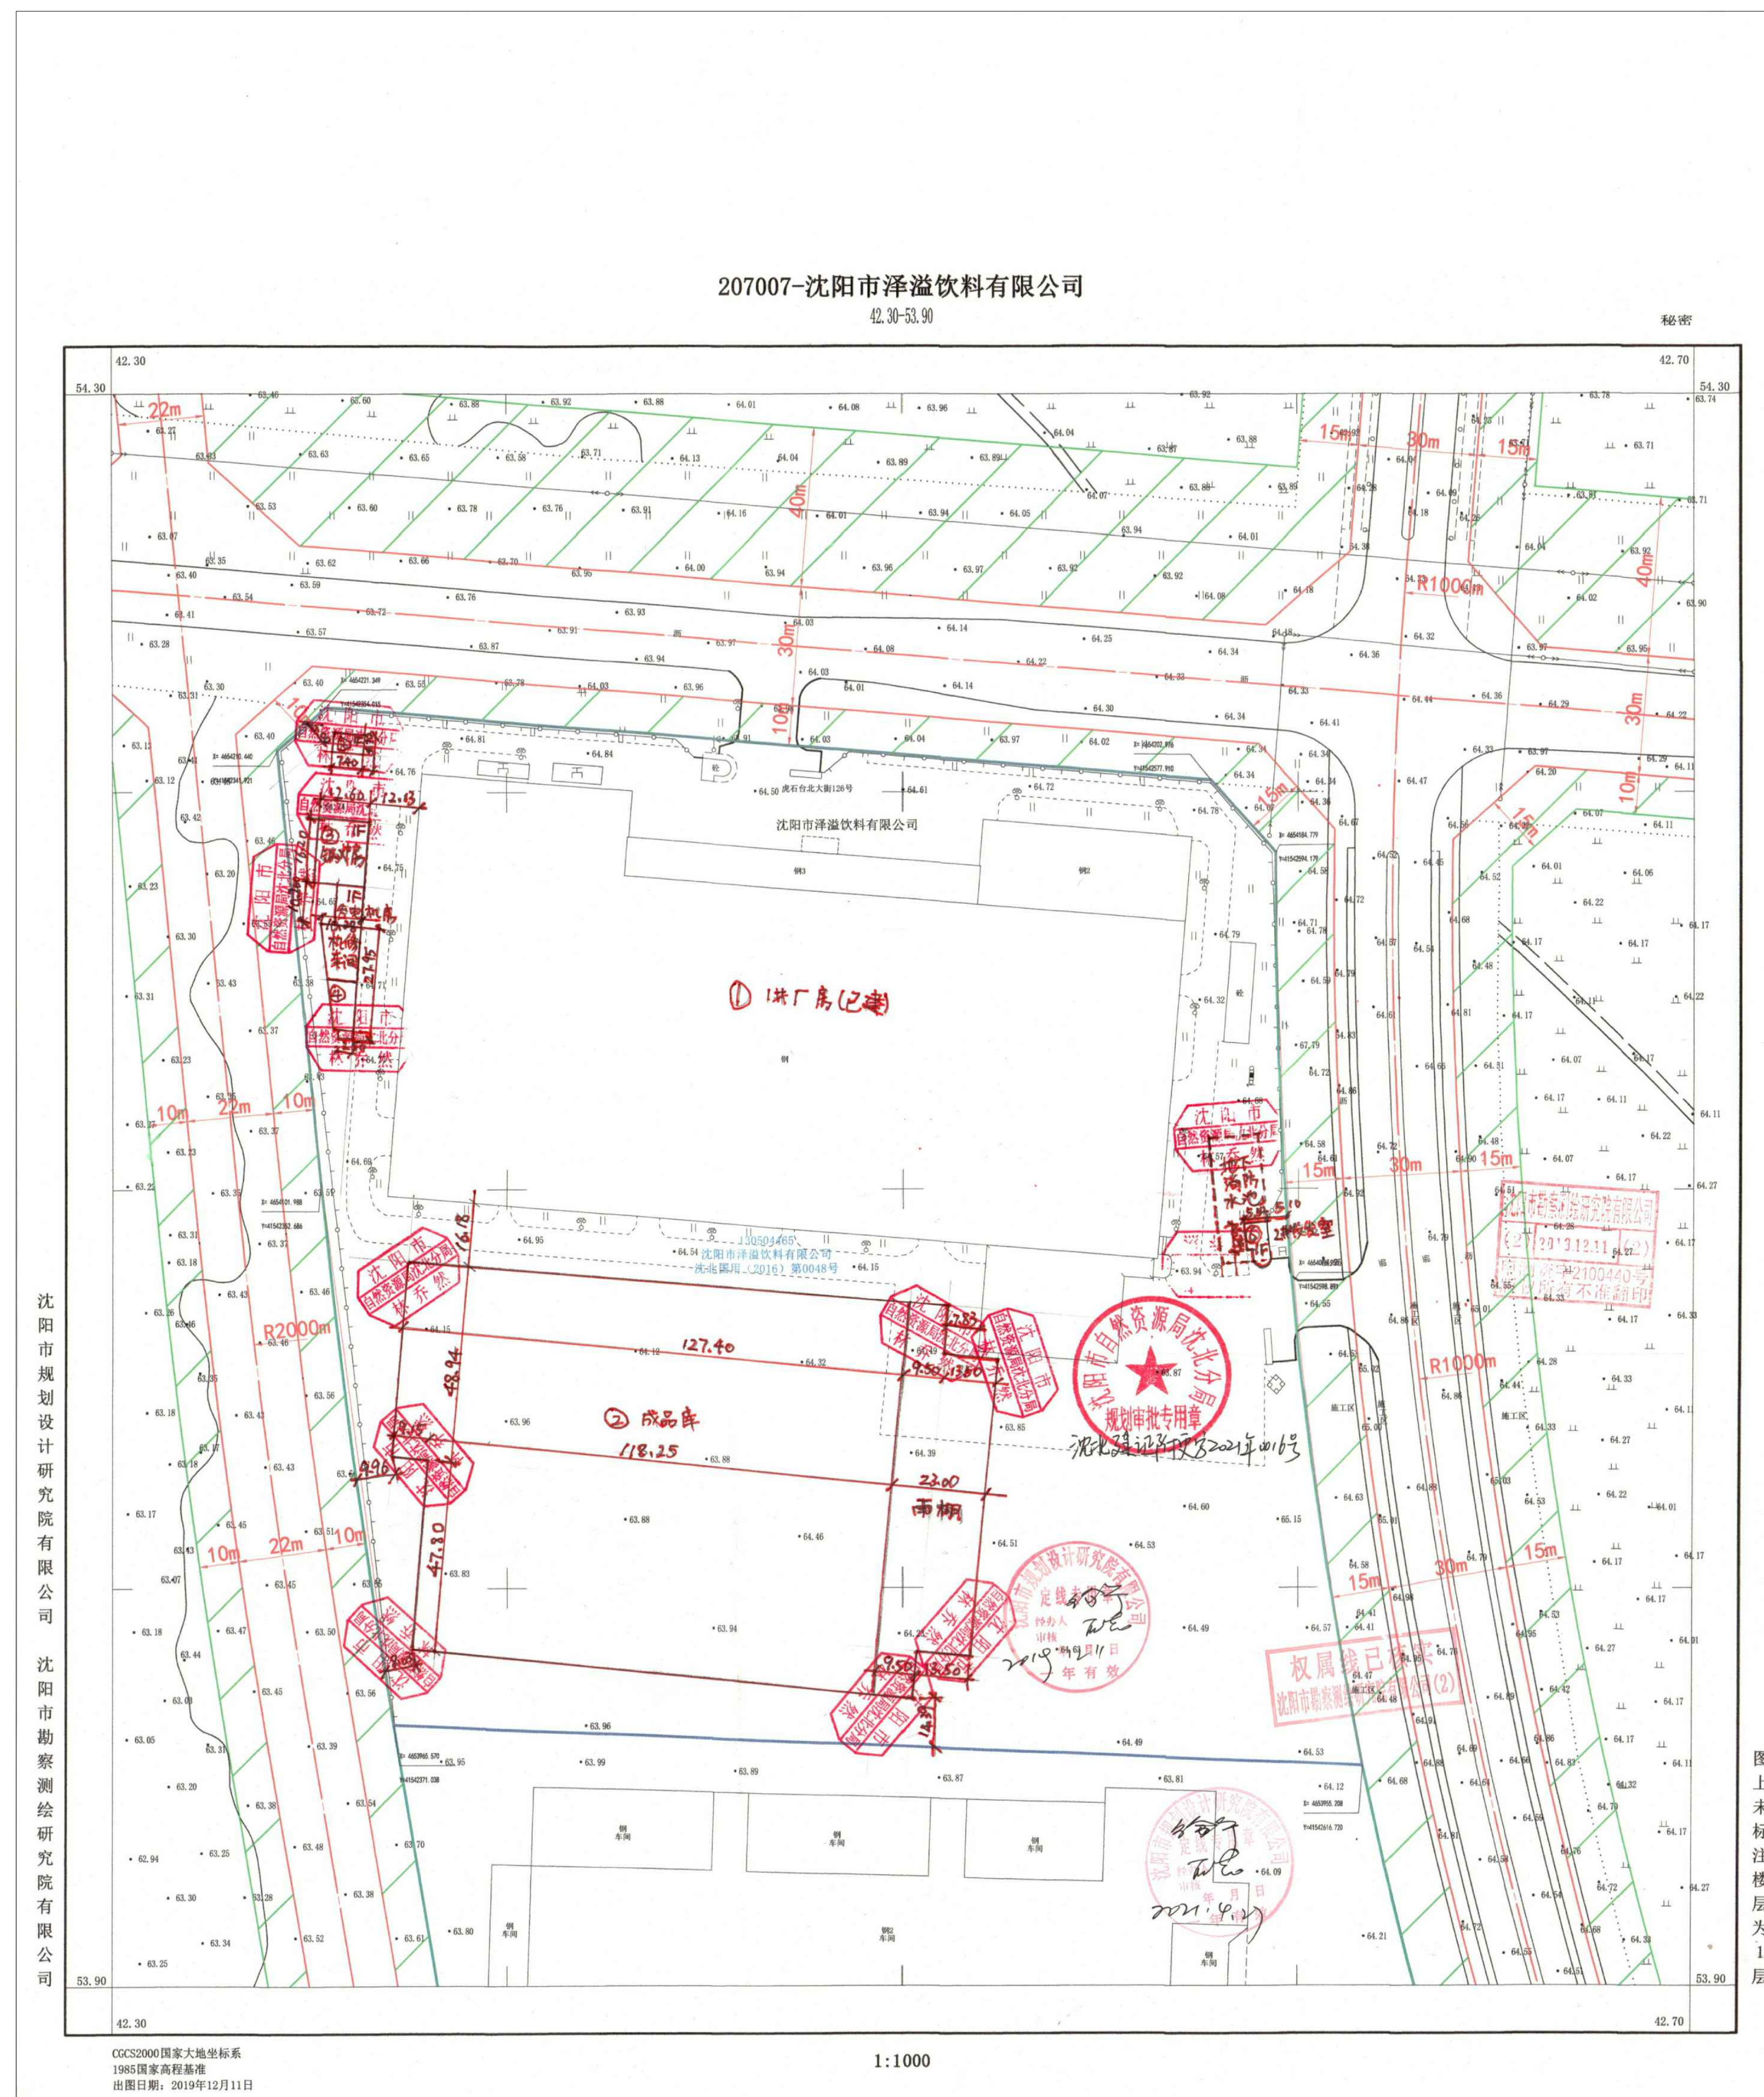

公示信息

沈阳市泽溢饮料有限公司位于虎石台北大街126号新厂区建设项目（华润怡宝水）规划核实批前公示

沈阳市泽溢饮料有限公司位于虎石台北大街126号新厂区建设项目（华润怡宝水），现已建设竣工，详见规划竣工图，申请办理规划核实，现予以公示并公开征求意见。

1、公示及收集意见日期:2025年5月12日--2025年5月20日(7个工作日)。

2、利害关系人可在公示有效期内通过以下途径咨询或提出意见:

①咨询电话:审批部门:沈阳市自然资源局沈北分局, 024-88085620;

建设单位:沈阳市泽溢饮料有限公司, 024-31139030;

测绘单位:沈阳市勘察测绘研究院有限公司, 024-88075081;

②信函请邮寄至：沈阳市沈北新区天乾湖街16号沈阳市沈北新区政务服务中心规划审批窗口（以邮戳日期为准）。

③电子邮箱: shbsp-zrzyj@shenyang.gov.cn。

3、反馈意见请注明联系人真实姓名、电话、地址等信息;如因信息不完整或不真实导致无法核对相关情况的,视为无效意见。

4、本方案涉及的利害关系人依法享有听证权,如需听证在公示期内提出申请,逾期未申请视为放弃上述权利。

沈阳市自然资源局沈北分局

2025年5月12日

建设工程规划核实竣工图

